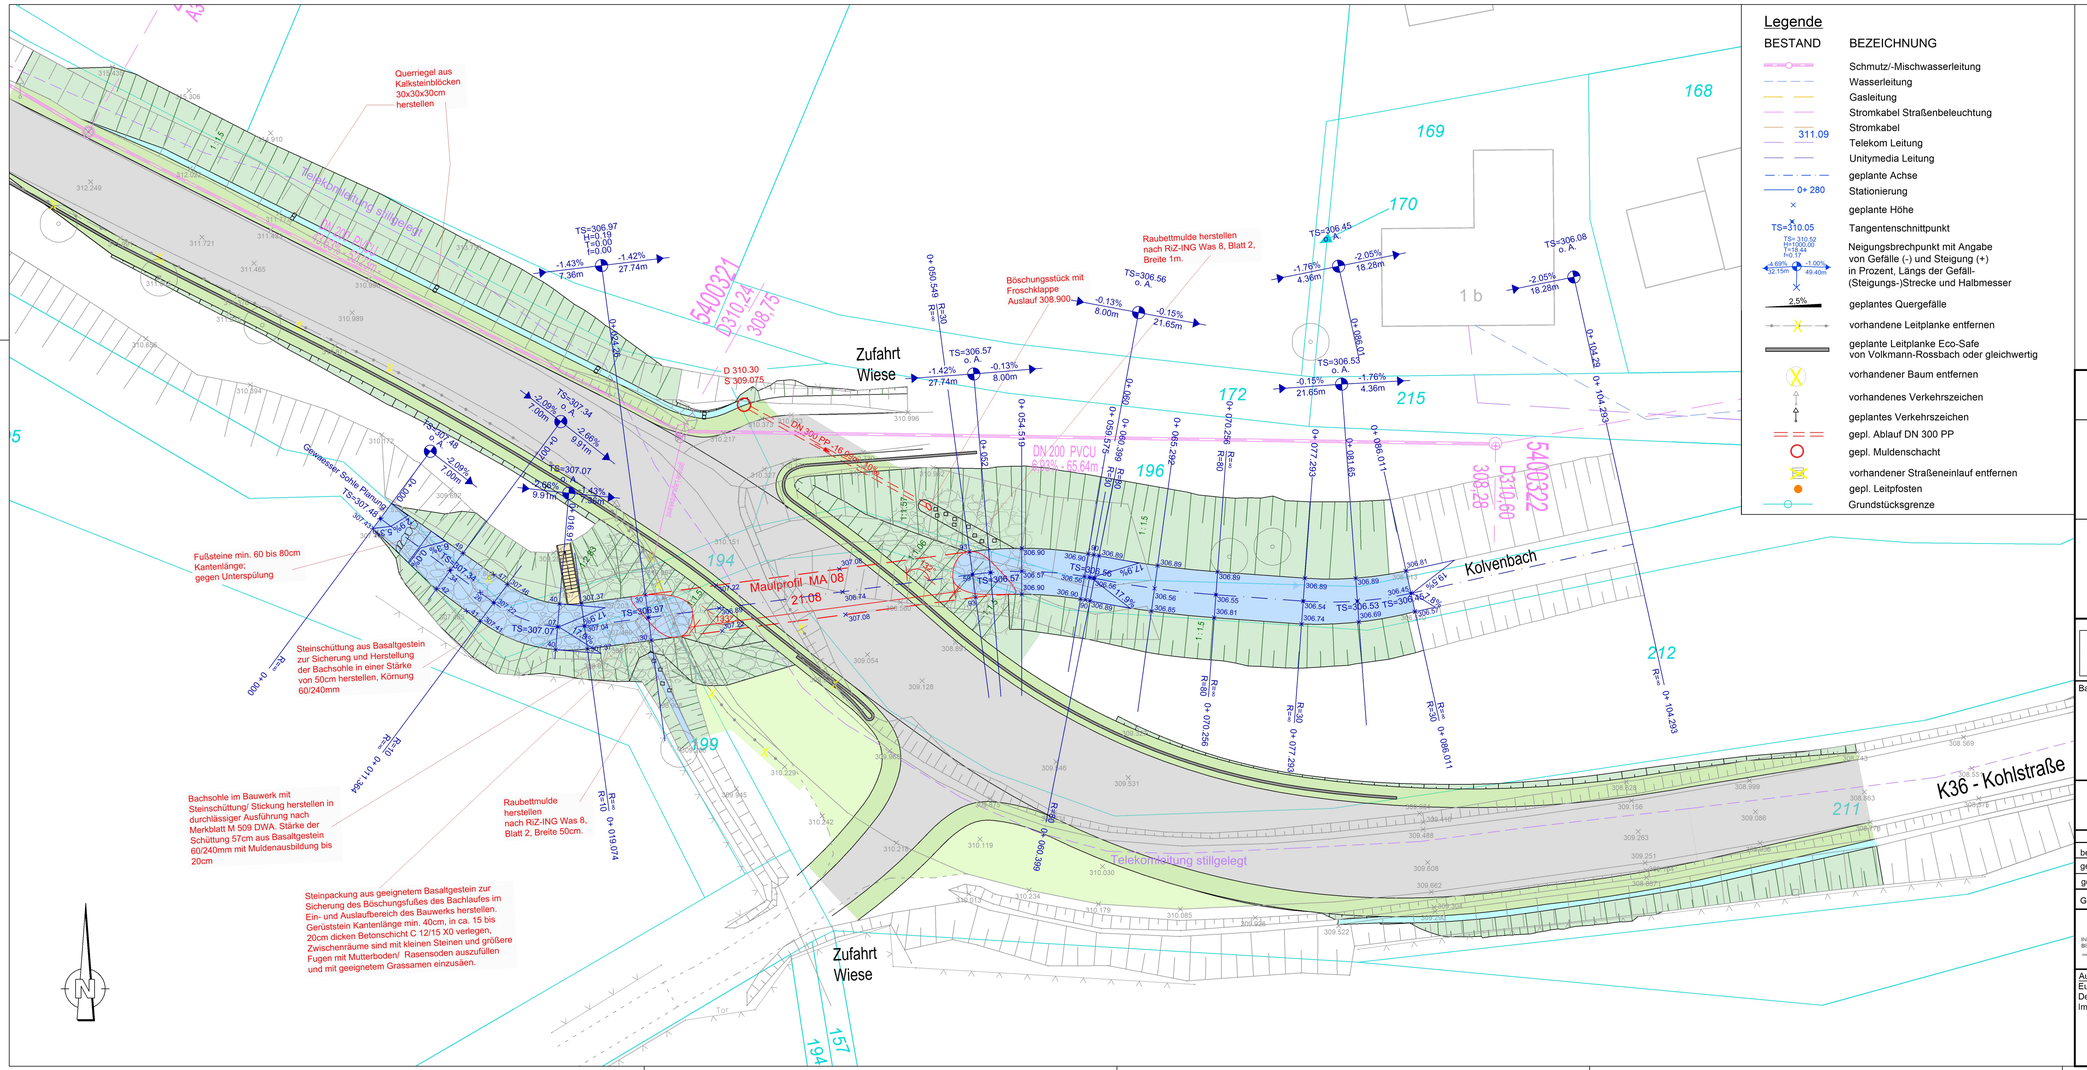

Legende

BESTAND	BEZEICHNUNG
	Schmutz/-Mischwasserleitung
	Wasserleitung
	Gasleitung
	Stromkabel Straßenbeleuchtung
	Stromkabel
311.09	Telekom Leitung
	Unitymedia Leitung
	geplante Achse
0+ 280	Stationierung
×	geplante Höhe
TS=310.05	Tangentenschnittpunkt
TS= 310.52 HP=310.00 Y=18.44 f=0.17 4.69% 52.15m 1.00% 49.40m	Neigungsbrechpunkt mit Angabe von Gefälle (-) und Steigung (+) in Prozent, Längs der Gefall- (Steigungs-)Strecke und Halbmesser
2.5%	geplantes Quergefälle
	vorhandene Leitplanke entfernen
	geplante Leitplanke Eco-Safe von Volkmann-Rossbach oder gleichwertig
	vorhandener Baum entfernen
	vorhandenes Verkehrszeichen
	geplantes Verkehrszeichen
	gepl. Ablauf DN 300 PP
	gepl. Muldenschacht
	vorhandener Straßeneinlauf entfernen
	gepl. Leitpfosten
	Grundstücksgrenze

Alle Fremdleitungen sind nachrichtlich aus Bestandsplänen der jeweiligen Leitungsträger übernommen.
Vor Baubeginn ist durch den AN auf eigene Kosten und eigenverantwortlich die genaue Lage der Trassen zu erheben mit den vorgelegten Unterlagen zu prüfen und in der Örtlichkeit einzumessen und zu kennzeichnen. Die tatsächliche Lage und Höhe von best. Leitungen und Kabeln ist vom Unternehmer im Beisein der Leitungsträger durch Suchschlitze festzustellen.

Lagebezug UTM-Koordinaten

Grundlagen:
Kataster, Kreis Euskirchen vom 22.03.2023
Vermessung Kreis Euskirchen vom 22.03.2023

Alle Versorgungsleitungen wurden gebündelt durch den Kreis Euskirchen am 22.03.23 an uns versendet.

Zur Bauausführung freigegeben

Euskirchen, den 08.05.2024

KREIS EUSKIRCHEN

Kreis Euskirchen
Der Landrat
Jülicher Ring 32
53879 Euskirchen

KREIS EUSKIRCHEN

GB V / Abt.66 Verkehrsinfrastruktur, Immobilien u. Abfallwirtschaft

Baumaßnahme

K 36 - Eicherscheid Ersatzneubau des Brückenbauwerks über den Kolvenbach

Blatt Nr.	5 von 9
Blattgröße	1.035m x 0.437m
Ersetzt durch Blatt	
Ersatz für Blatt	

Ausführungsplanung

Lageplan Bachführung
A_L_LP01A
Maßstab 1: 200

	Datum	Name	Art der Änderung	Datum	Name
bearbeitet	08.05.2024	C. Zdralek			
gezeichnet	08.05.2024	C. Zdralek			
geprüft	08.05.2024	S. Mack	A: Querriegel aus Kalksteinen ergänzt und Böschung angepasst	19.02.25	C. Zdralek

Grundplan hergestellt:

Ergänzungen:

INNOVATIV BERATEND

Ingenieurbüro Fritz Spieth
Beratende Ingenieure GmbH

Aufnahme:		Aufnahme:	
Feldvergleich:		Feldvergleich:	
Kartierung / CAD:		Kartierung / CAD	

Aufgestellt:
Euskirchen, Februar 2025
Der Landrat
Im Auftrag

Gesehen: